Pont des Logements

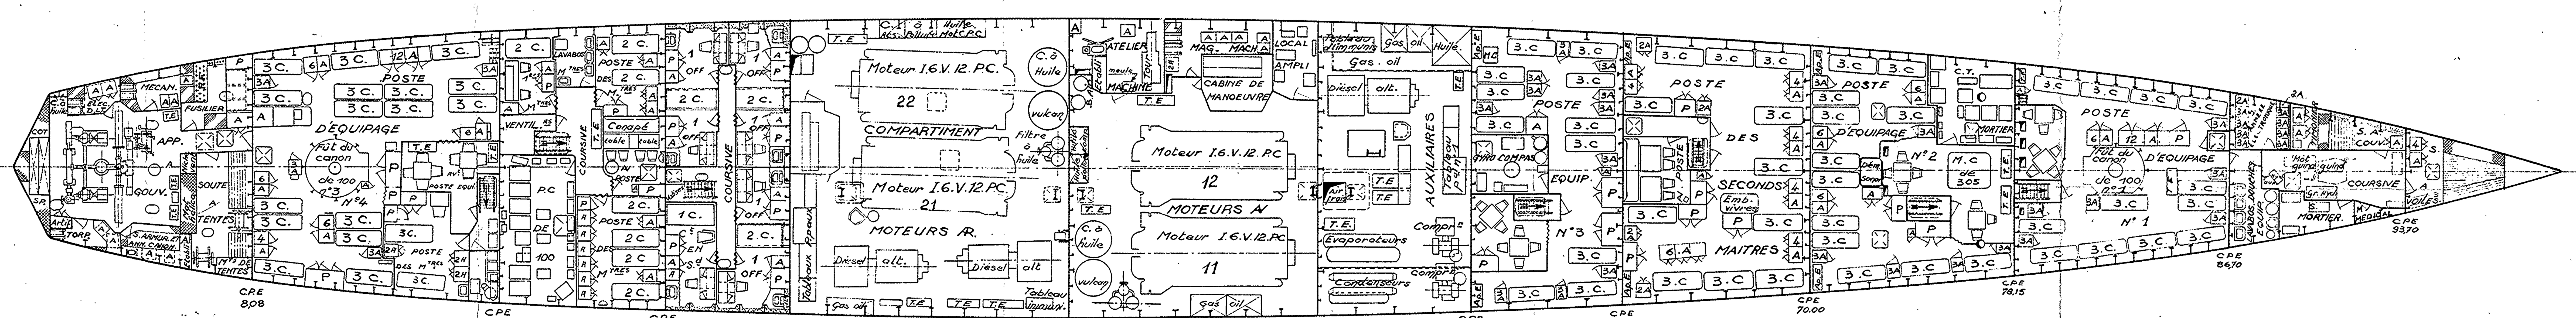

Variante pour "A2" et "A7" (du 8,08 au 18,00)

A2 : mission d'accompagnement "Jeanne d'Arc"
A7 : mission de campagne des pêches

Dans les compartiments Moteurs AR et AV, les caisses à huile Vulcan situées côté axe navire sont supprimées sur les A.E. 4.5.7.8.9

Voir variante pour "A7"

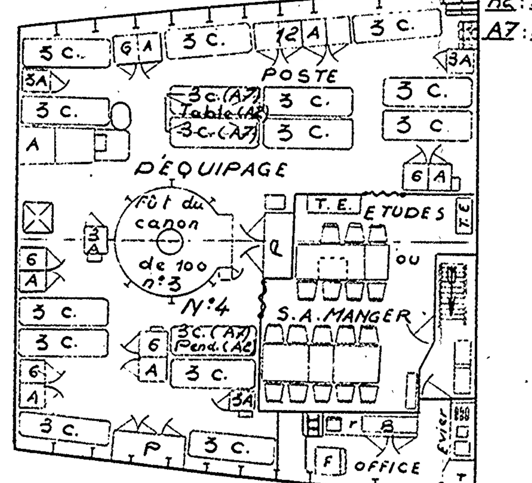

Plateforme Avant

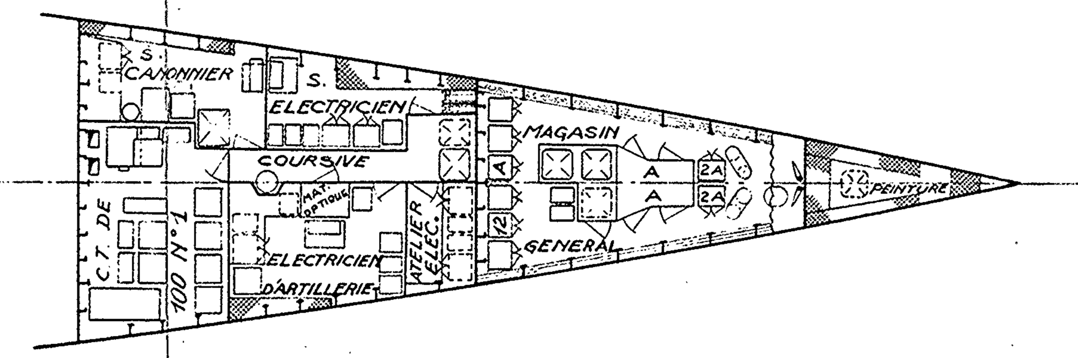

Coupe à la Flottaison

Les projecteurs pour le circuit d'illumination sont stokés dans la soute annexe de 100.

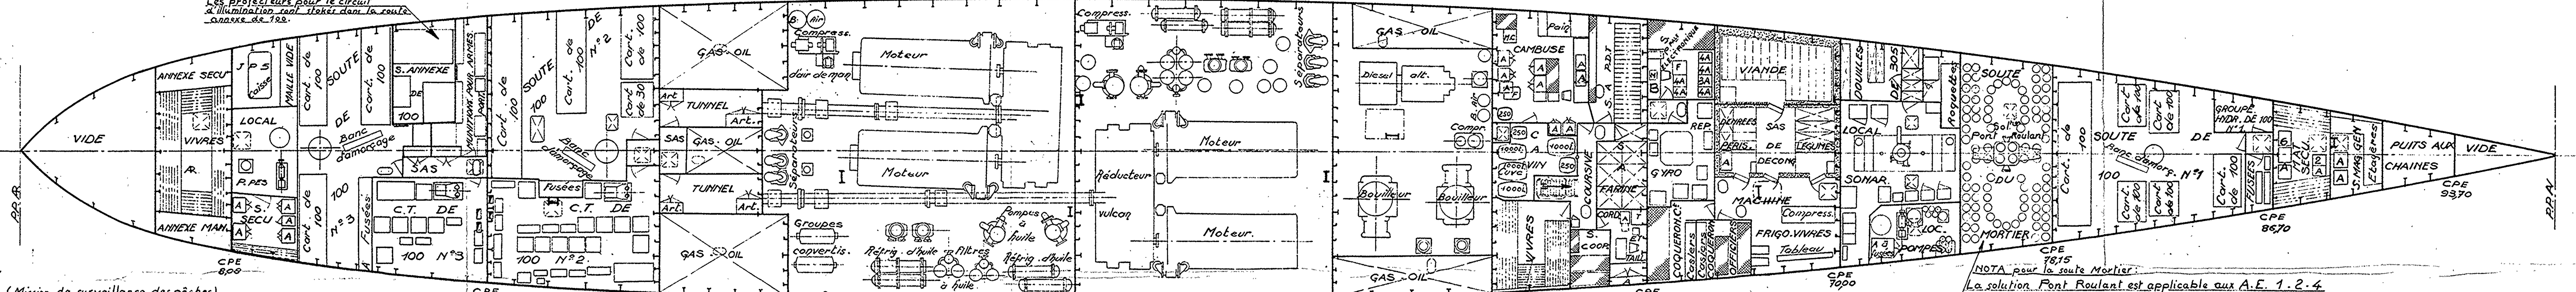

NOTA pour la soute Mortier :
La solution Pont Roulant est applicable aux A.E. 1.2.4
Tous les autres A.E sont réalisés en solution "Carrousels"

Sur le "A7" 3 cuves à vin de 1000 l ont été ajoutées dans la soute à vivres
(Mission de surveillance des pêches)

Variante pour "A7"
du C.56,5 au c. 62,6
(Mission de surveillance des pêches)

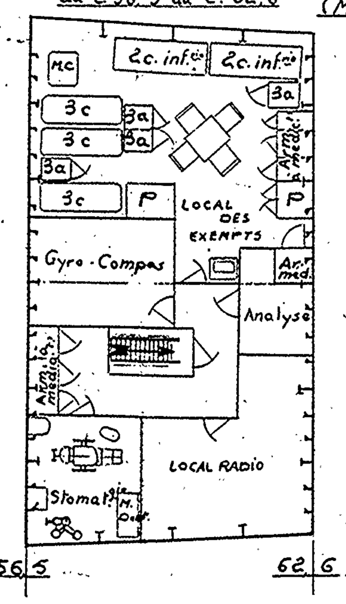

Coupe sous Vaigre

Sondeur SCAM à Bd seulement
Applicable aux A.E. 2.3.5.8.9

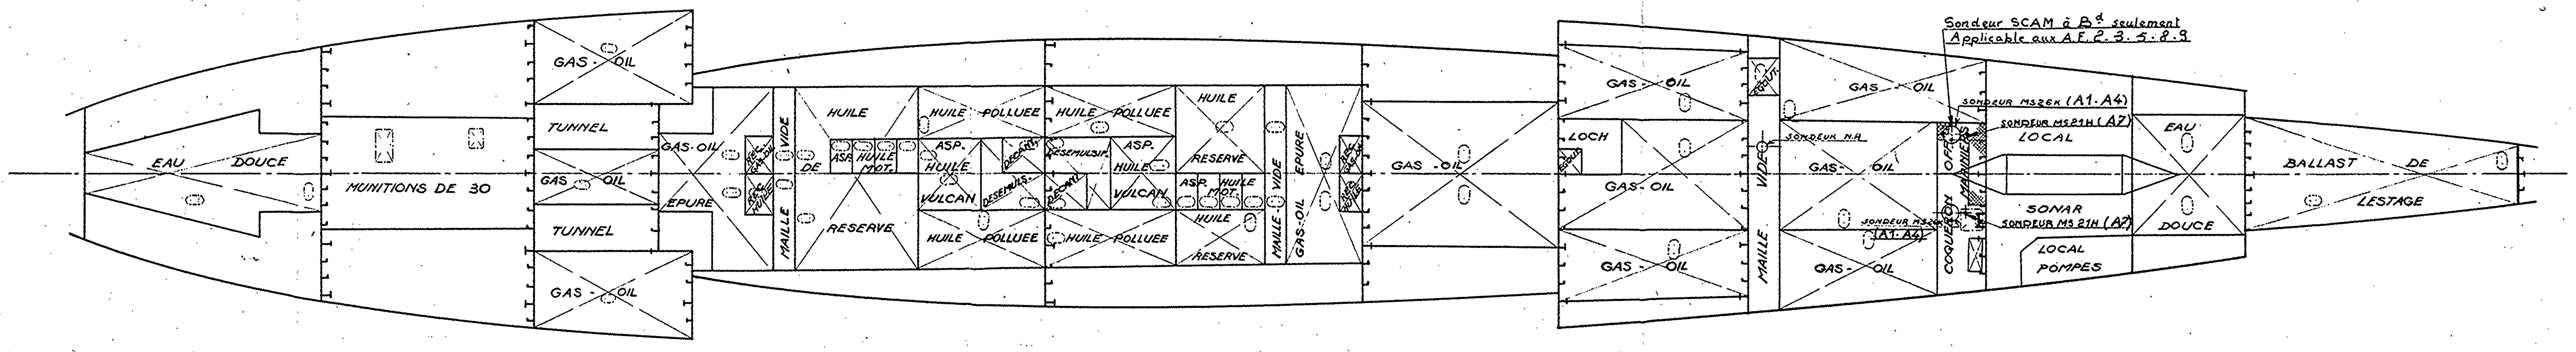

MARINE NATIONALE

AVISOS_ESCORTEURS

Solution Diésel

COUPES HORIZONTALES D'EMMENAGEMENT

Conforme à l'exécution

Valable pour les A.E.: 1_2_4_5_7_8_9

Lorient, le L'Ingénieur Principal du Génie Maritime Trétout	L'Ingénieur en Chef du Génie Maritime Picard Chef de la Section des Cons Nves
L'Ingénieur Général du Génie Maritime Cauchy Directeur des Constructions et Armes Navales	
Echelle : 0,01	D.C.A.N. LORIENT PLANCHE 6 2A